


区割図

転回広場内包図 S=1 : 200


所在：仙台市太白区大谷地 地内

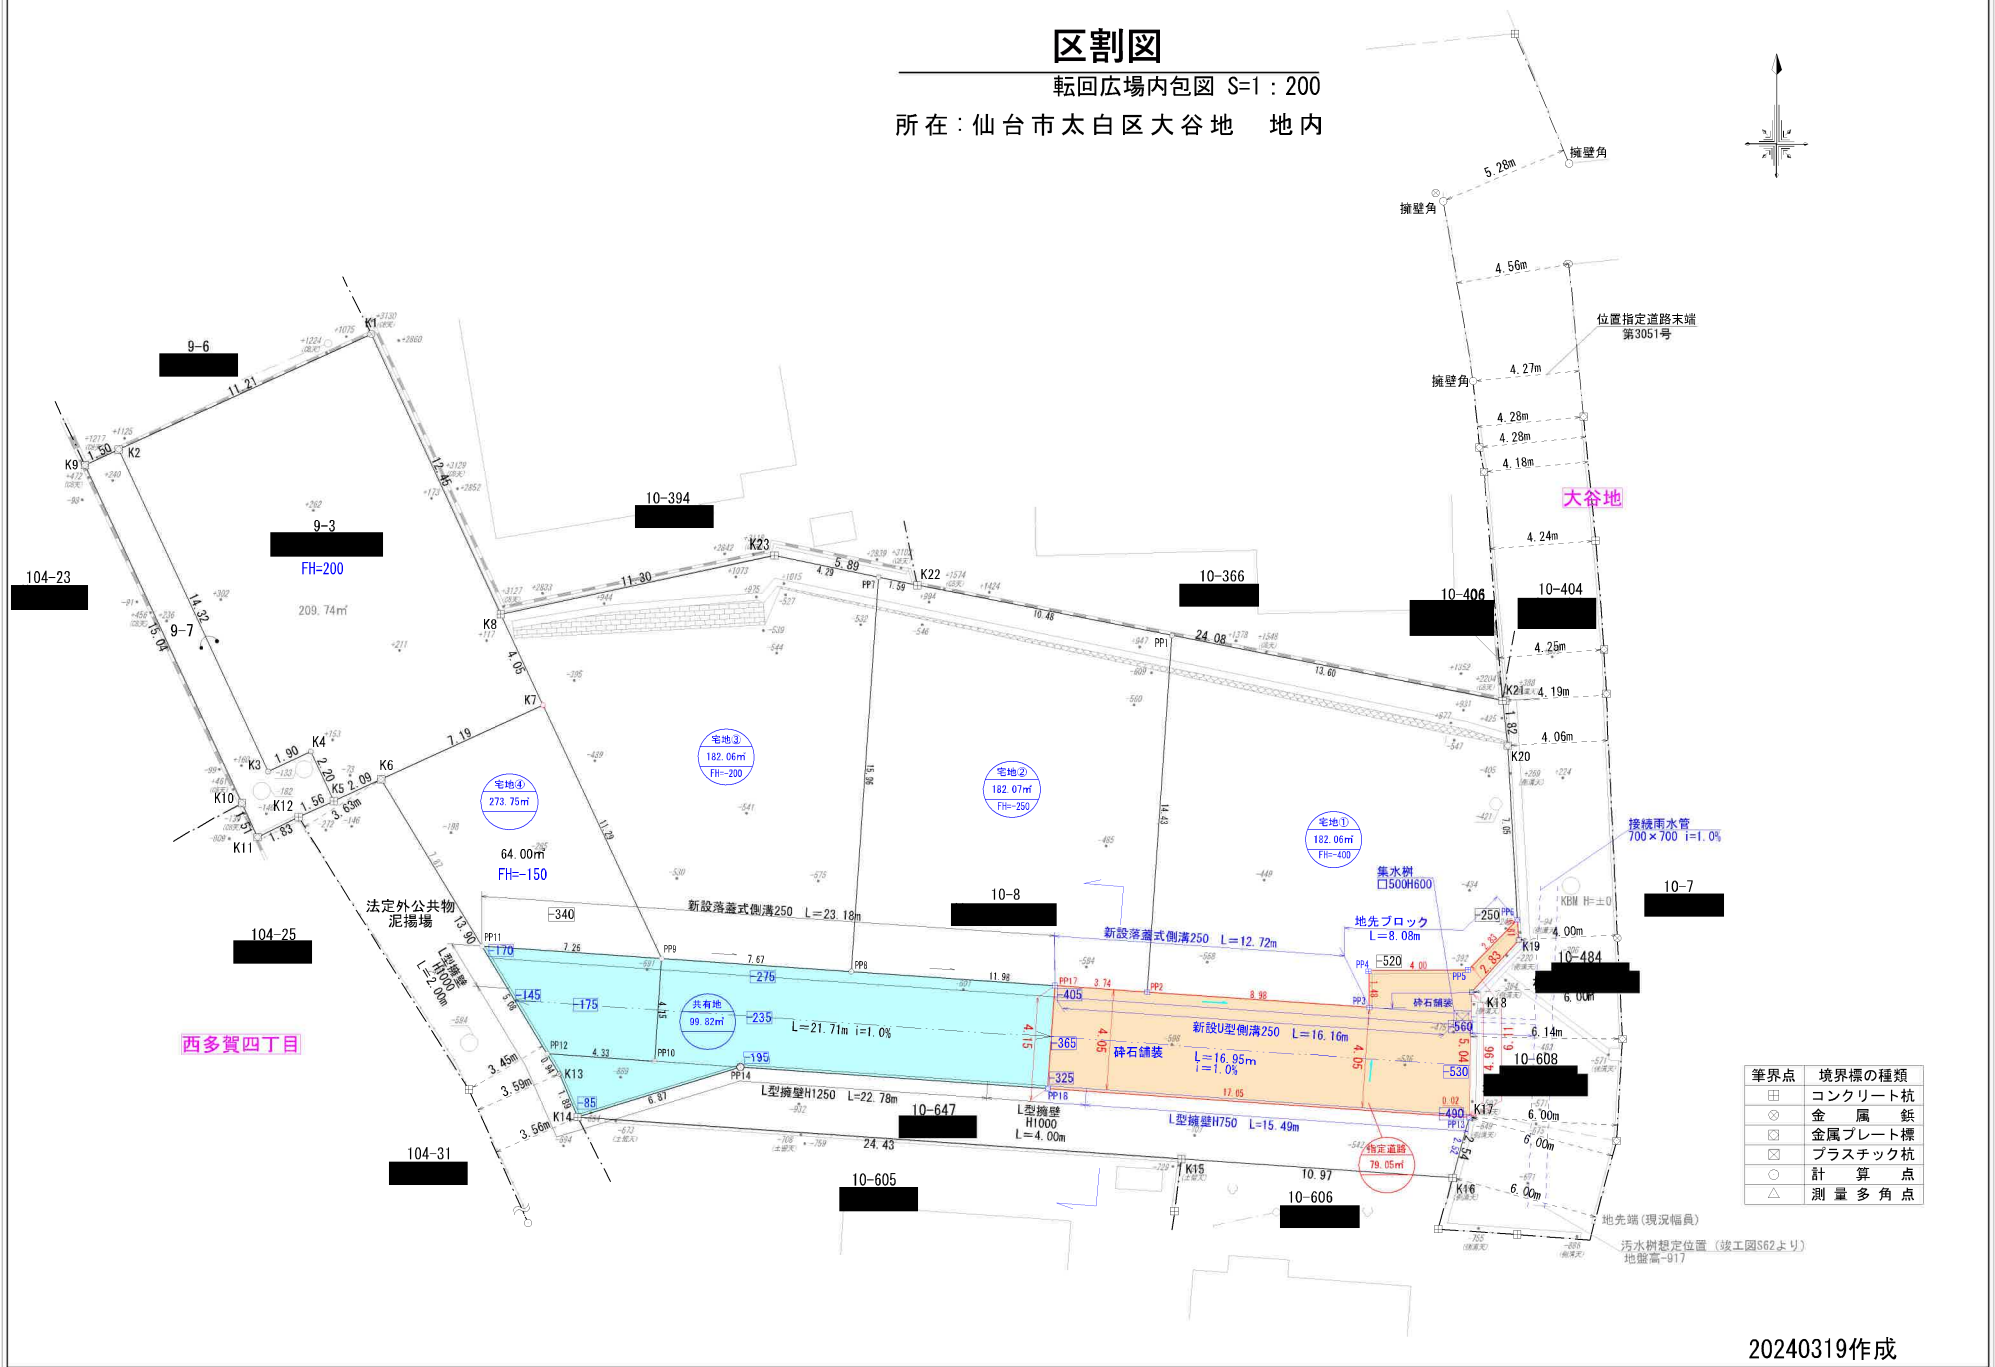

筆界点	境界標の種類
田	コンクリート杭
⊗	金属 鉄
⊗	金属プレート標
⊗	プラスチック杭
○	計算点
△	測量多角点

求積図(4宅地)

S=1:200

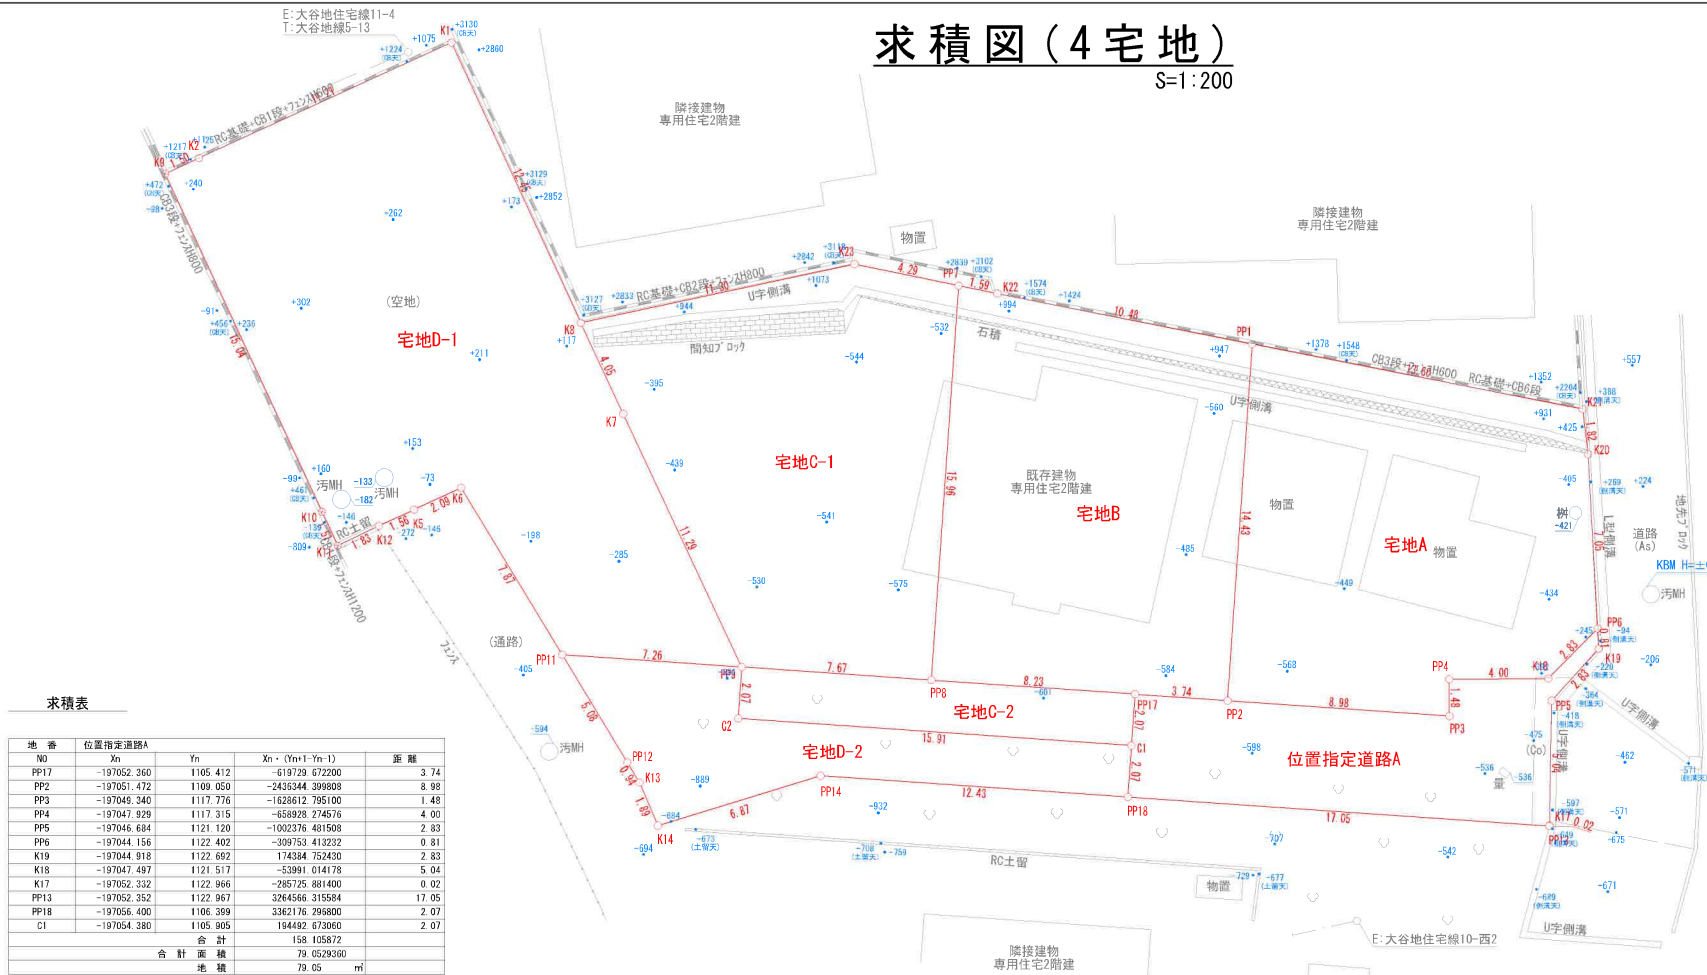

求積表

地番	位置指定道路A				
NO	Xn	Yn	Xn - (Yn+1 - Yn-1)	距離	
PP17	-197052.360	1105.412	-619729.672200	3.74	
PP2	-197051.472	1109.050	-2435344.309809	8.98	
PP3	-197048.340	1117.776	-1638612.795100	1.48	
PP4	-197047.829	1117.315	-658928.274576	4.00	
PP5	-197046.684	1121.120	-1002376.481508	2.83	
PP6	-197044.156	1122.402	-309753.413232	0.81	
K19	-197044.918	1122.692	174384.752430	2.83	
K18	-197047.497	1121.517	-53991.014178	5.04	
K17	-197052.332	1122.966	-285725.881400	0.02	
PP13	-197052.352	1122.967	3264566.315584	17.05	
PP18	-197056.400	1106.399	3362116.798800	2.07	
C1	-197064.380	1105.905	184492.673060	2.07	
合計			158.105872		
合計面積			79.0529300		
地積			79.05	m	

地番	宅地A				
NO	Xn	Yn	Xn - (Yn+1 - Yn-1)	距離	
PP1	-197037.448	1105.624	-1987516.737976	13.60	
K21	-197035.905	1119.137	-2811308.282540	1.82	
K20	-197037.565	1119.892	-643327.649725	7.05	
PP6	-197044.156	1122.402	-241970.223568	2.83	
PP5	-197046.684	1121.120	1002376.481508	4.00	
PP4	-197047.829	1117.315	658928.274576	1.48	
PP3	-197048.340	1117.776	1628612.795100	8.98	
PP2	-197051.472	1109.050	2394569.467744	14.43	
合計			364.135119		
合計面積			182.0675595		
地積			182.06	m	

地番	宅地B				
NO	Xn	Yn	Xn - (Yn+1 - Yn-1)	距離	
PP7	-197038.803	1093.621	-434076.403009	1.59	
K22	-197038.637	1095.207	-2365054.759911	10.48	
PP1	-197037.448	1105.624	-2727569.362564	14.43	
PP2	-197051.472	1109.050	41774.912064	3.74	
PP17	-197052.360	1105.412	2933689.470400	8.23	
PP8	-197054.315	1097.410	2323467.428165	15.96	
合計			364.141063		
合計面積			182.0705315		
地積			182.07	m	


地番	宅地C-1				
NO	Xn	Yn	Xn - (Yn+1 - Yn-1)	距離	
K8	-197044.867	1079.535	-1391530.850754	11.30	
K23	-197039.251	1089.349	-2775494.888586	4.29	
PP7	-197038.803	1093.621	-1588329.790983	15.96	
PP8	-197054.315	1097.410	723386.390365	7.67	
PP9	-197055.137	1089.950	2980079.958851	11.29	
K7	-197047.845	1082.287	2052753.205675	4.05	
合計			364.124568		
合計面積			182.0622840		
地積			182.06	m	

地番	宅地C-2				
NO	Xn	Yn	Xn - (Yn+1 - Yn-1)	距離	
PP9	-197055.137	1089.950	-1372692.050342	7.67	
PP8	-197054.315	1097.410	-3046653.985300	8.23	
PP17	-197052.360	1105.412	-1673959.798200	2.07	
C1	-197056.423	1105.905	2949509.958840	15.91	
C2	-197058.157	1090.444	3144062.894935	2.07	
合計			66.187703		
合計面積			33.0938515		
地積			33.09	m	


地番	宅地D-1				
NO	Xn	Yn	Xn - (Yn+1 - Yn-1)	距離	
K9	-197044.232	1061.723	1787782.316935	1.50	
K2	-197043.213	1062.830	-1853585.504691	11.21	
K1	-197035.671	1071.130	-3291480.884055	12.45	
K8	-197044.867	1079.535	-2198429.581119	4.05	
K7	-197047.845	1082.287	-2052253.305675	11.29	
PP9	-197056.137	1089.950	-119218.962885	7.26	
PP11	-197067.062	1082.892	2559504.508518	7.67	
K6	-197052.680	1076.961	1473362.898360	2.99	
K5	-197054.099	1075.415	530303.337795	1.56	
K12	-197055.151	1074.256	489879.105386	1.83	
K11	-197056.423	1072.929	463673.763319	1.51	
K10	-197055.307	1071.903	2208201.770242	15.04	
合計			547.513131		
合計面積			273.7565655		
地積			273.75	m	

地番	宅地D-2				
NO	Xn	Yn	Xn - (Yn+1 - Yn-1)	距離	
PP11	-197067.062	1082.892	-636299.836398	7.26	
PP9	-197056.137	1089.950	-1488167.946624	2.07	
C2	-197058.157	1090.444	-3144062.894935	15.91	
C1	-197064.380	1105.905	-3144002.632900	2.07	
PP18	-197056.400	1106.399	2263085.450400	12.43	
PP14	-197059.351	1094.319	3483468.174528	6.87	
K14	-197063.266	1088.671	1356877.649676	1.89	
K13	-197061.829	1087.433	384270.566550	0.94	
PP12	-197061.207	1086.721	894854.940987	5.08	
合計			133.471284		
合計面積			66.7356420		
地積			66.73	m	

表示年月日：2024/07/30

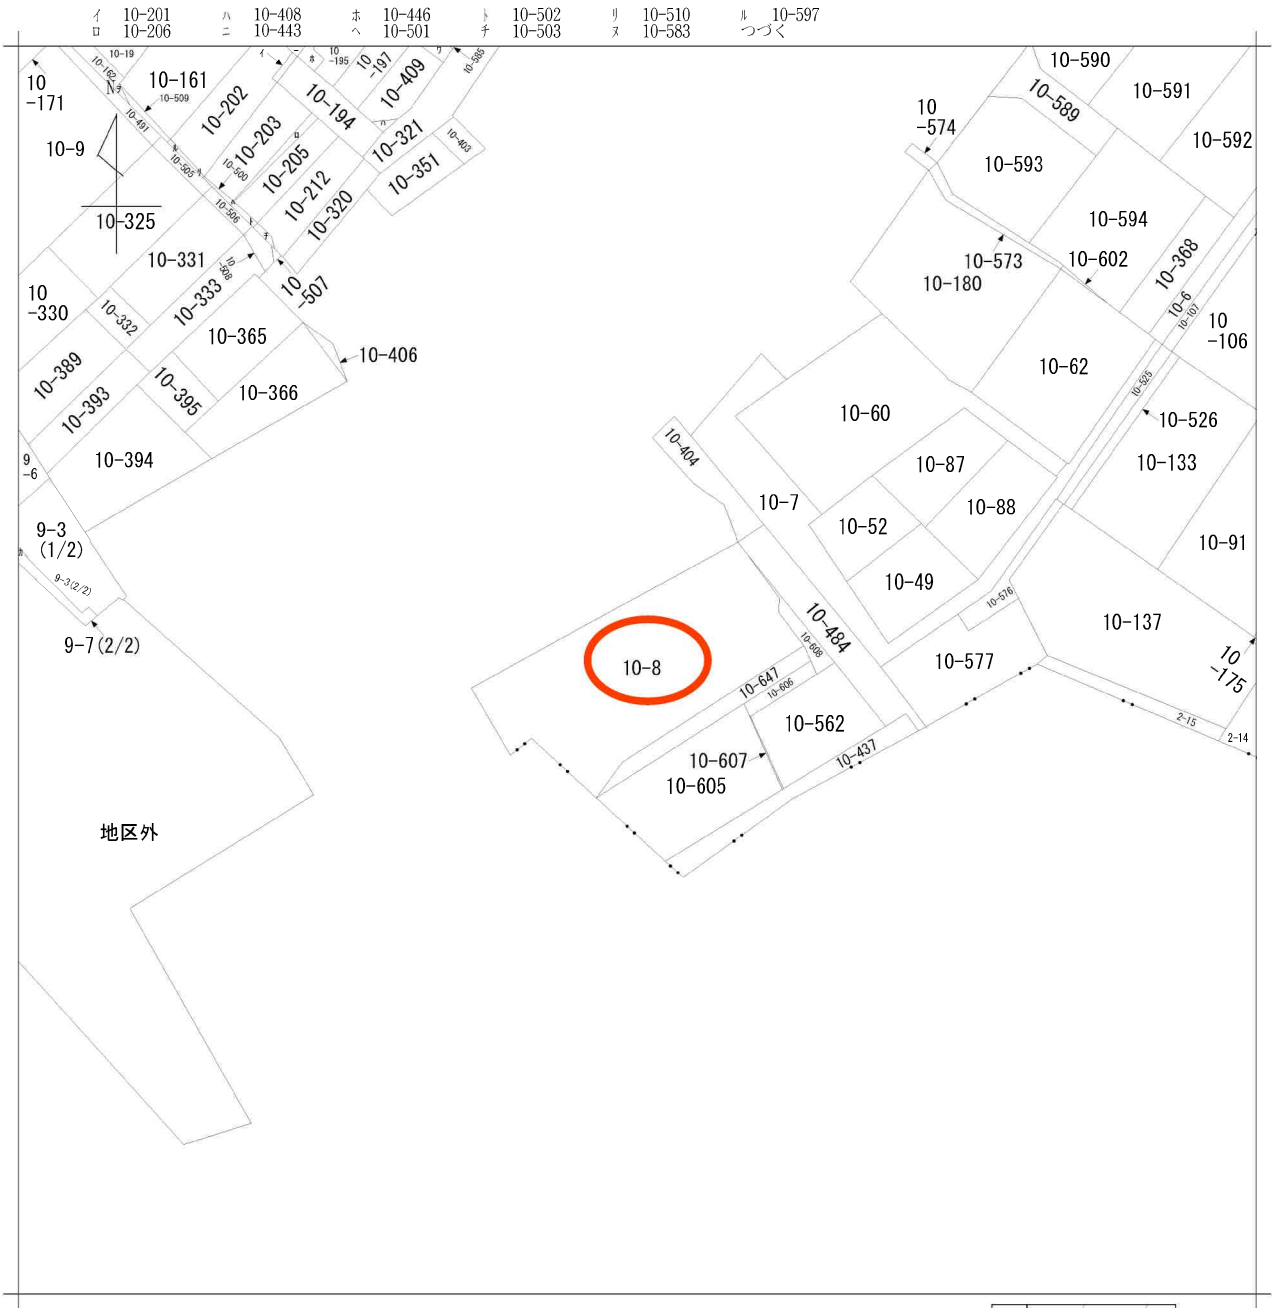

請求部分	所在	仙台市太白区大谷地				地番	10番8			
出力縮尺	1/600	精度区分	座標系番号又は記号	分類	地図に準ずる図面			種類	旧土地台帳附属地図	
作成年月日				備付年月日(原図)				補記事項		

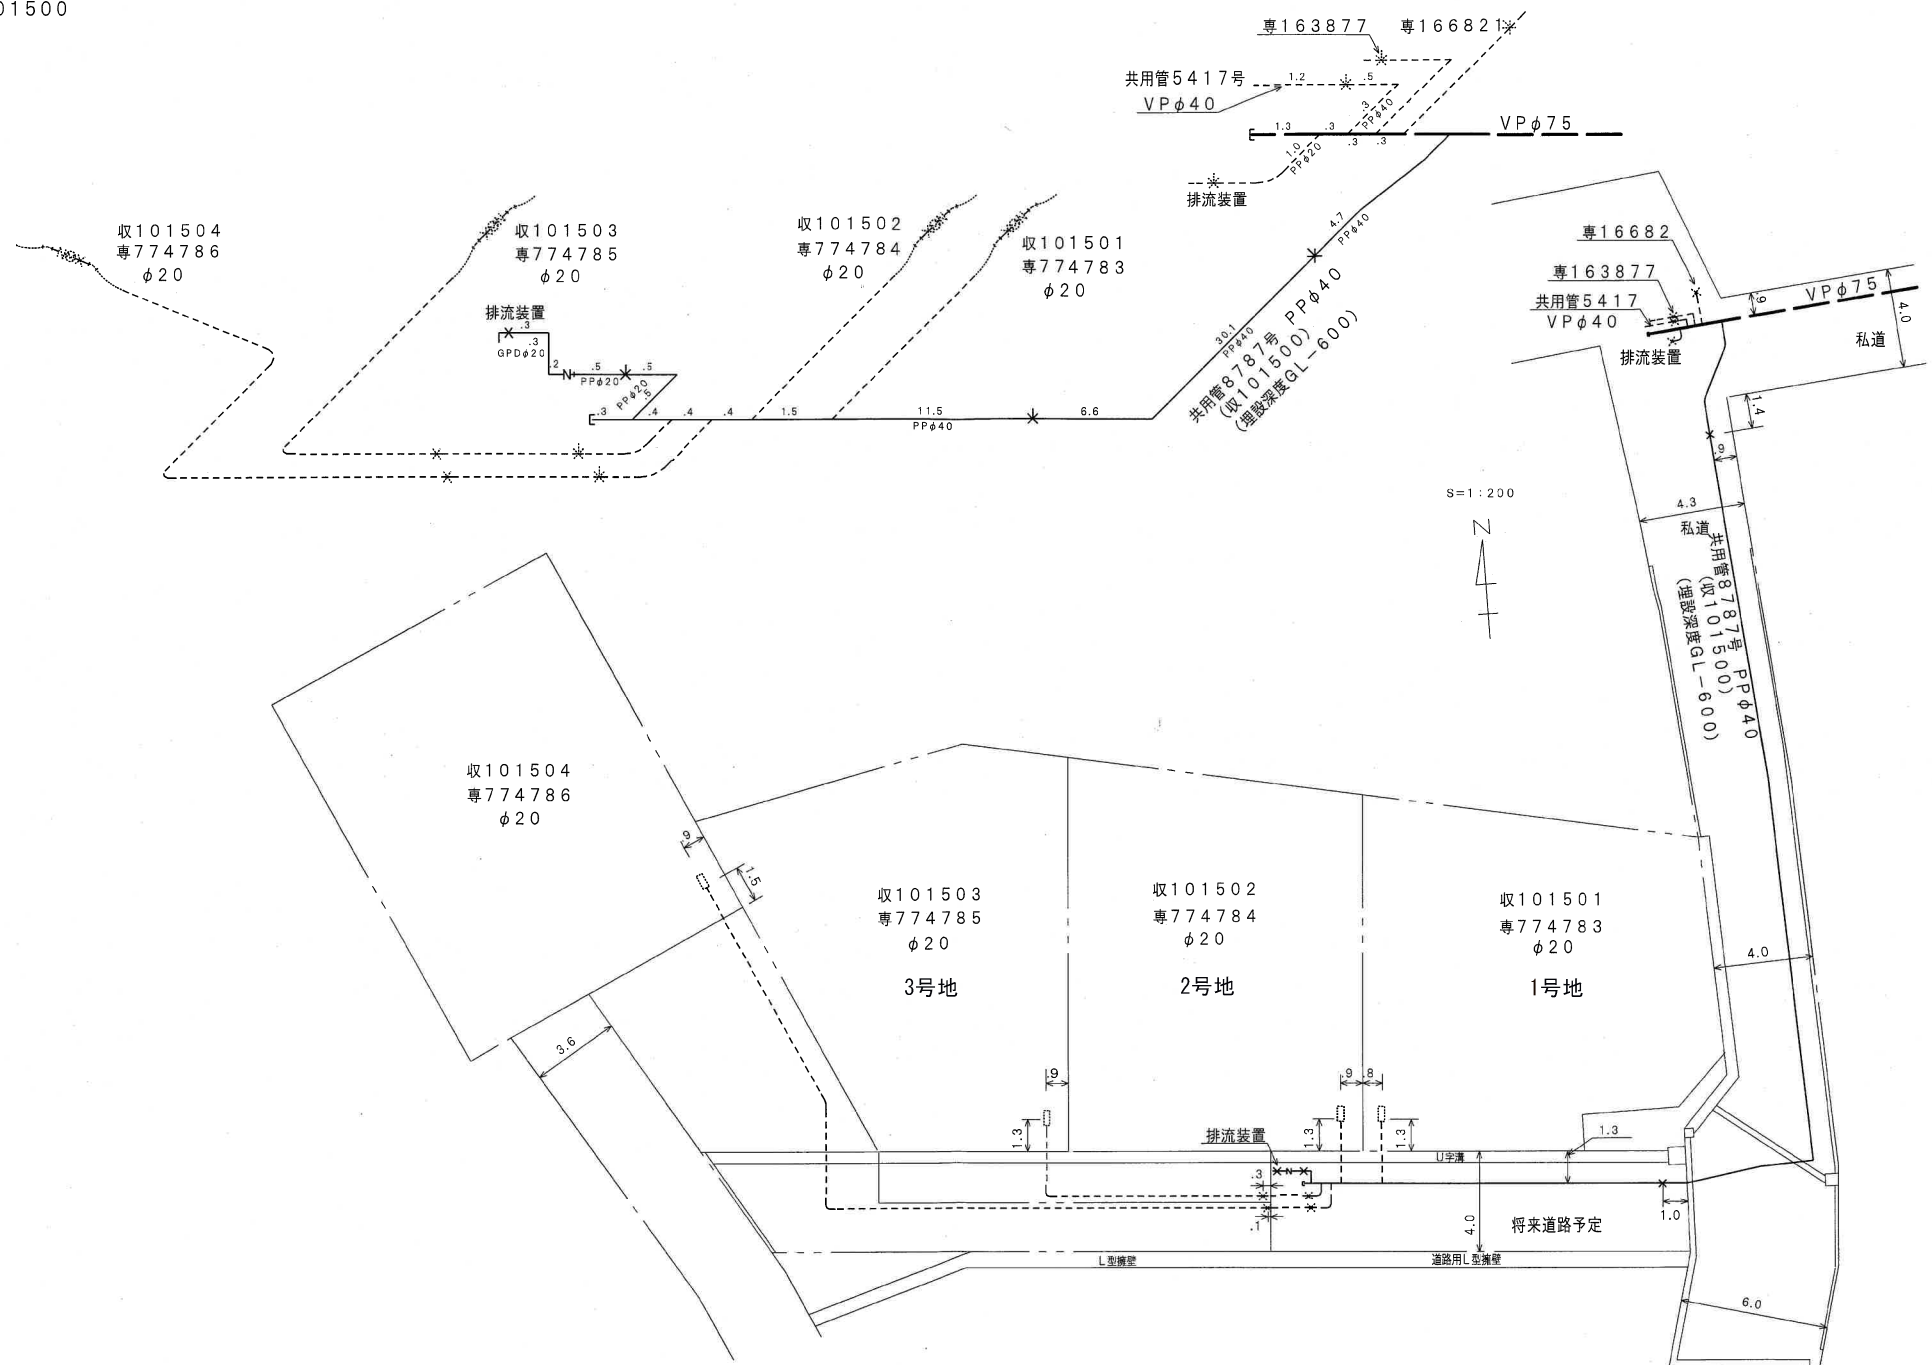


(原設計図・変更図・竣工図)


設置場所	仙台市太白区大谷地 5－6 0		受付	令和 6 年 7 月 2 3 日		第 0 6 1 3 3 7 号		木図面は、後日 修繕等の管理上必 要ですので大切に 保管して下さい。	
申請者	住所	確認	令和 6 年 1 月 2 9 日						
	氏名	竣工検査	令和 年 月 日						
施工業	7 1 4	除害施設	令和 年 月 日	汚水貯留槽	協議	第	号	設計図 収受印	
	協議		第		号				
	住所 会社名 代表者名	排水槽	令和 年 月 日		登録	第	号		
			協議		第	号			
					令和 年 月 日				

道路等指定申請書添付図面

附近見取図(1/2500)

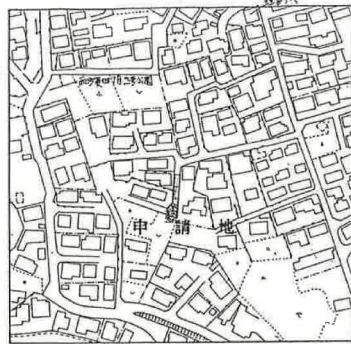


断面図(構造図)(1/50)

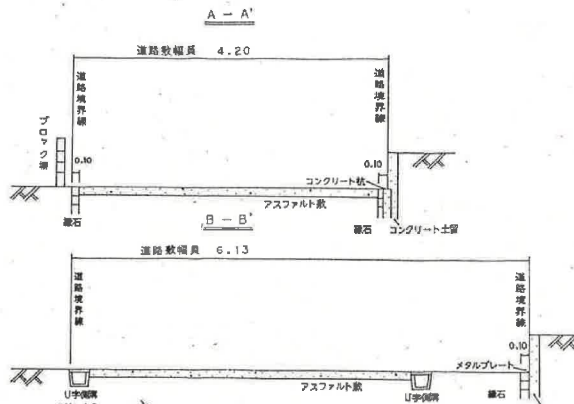


地籍図(実測図 1/250 公図写 1/500 又は 1/600)


① 部分拡大図 縮尺なし

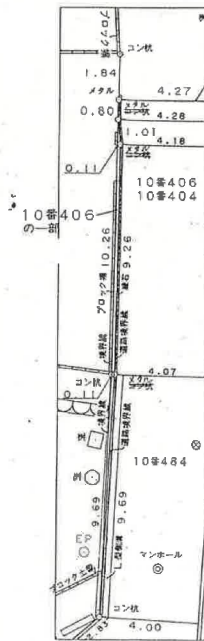

土地の所在
仙台市太白区大谷地

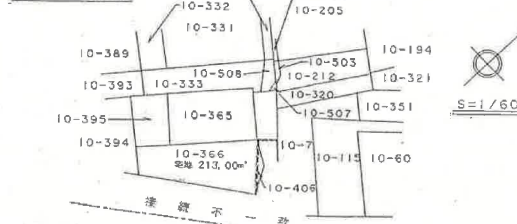

土地の所在
仙台市太白区大谷地

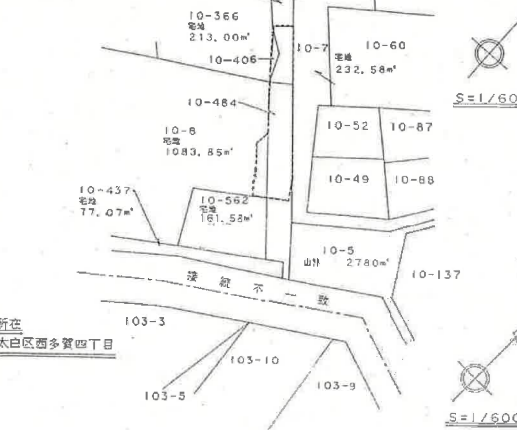

10-404 宅地 89.37㎡
10-406 宅地 8.48㎡
10-484 宅地 115.03㎡

仙台市太白区大谷地
平成10年11月4日 謄写

申請者住所氏名

申請にかかる道路の位置

地番	10-404
権利	所有権
承	所有権
10-406	所有権
10-408	所有権
10-410	所有権
10-600	所有権

本図面のおり道路の申請を承諾した人の住所、氏名

参考資料
この資料は、道路位置指定等の申請時の図書を複写したものです。図書の内容と現地は必ずしも一致していない場合がありますのでご注意ください。
(図書中の印影は調整しています。また、縮尺は表示と合っていない場合があります。)
5.6.19
年 月 日 太白区街並み形成課

道路の位置 変更 図面 廃止


公告番号 仙台市公告(太白区)第 1 号

公告年月日 平成 11 年 1 月 25 日

指定番号 第 106 号

指定年月日 平成 11 年 1 月 25 日

凡 例

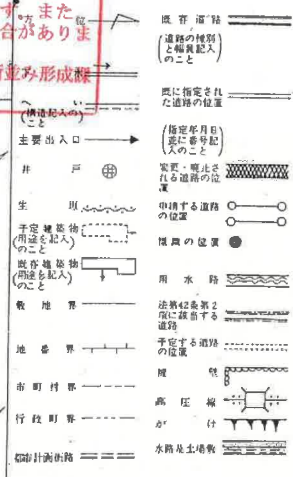


- 注 意
- ① 申請の道路の幅員及び長さの単位は「メートル」(小数点以下2位まで)とすること。
 - ② 図面中に地番、地目、権利別及び氏名をそれぞれ記入のこと。
 - ③ 付近見取図は仙台区都市計画区域図(1/2500)により地番図と方位を一致させること。
 - ④ 図面は地籍図、付近見取図、断面図を記載すること。
 - ⑤ 付近見取図、道路構造図及び土地に高低差がある場合は、その断面図を記載すること。
 - ⑥ 隣地境界又は測量の基点から申請道路までの距離を記入すること。
 - ⑦ 申請計画敷地面積を明記のこと。
 - ⑧ この図面は黒インキ又は墨汁等で記入し、別々の書類には各々コピーを添付し原図は別に提出すること。
 - ⑨ 本図は記入しないこと。

作成者


氏 名

道路等指定申請書添付図面

附近見取図(1/2500)

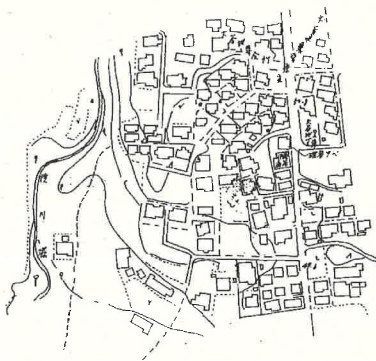


断面図(構造図)(1/50)

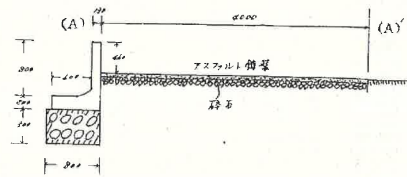

(単位:ミリメートル)

参考資料
この資料は、道路位置指定等の申請時の図書を複写したものです。図書の内容と現地は必ずしも一致していない場合がありますのでご注意ください。
(図書中の印影は調整しています。また、縮尺は表示と合っていない場合があります。)
5月6日 太白区街並み形成課

地籍図(実測図 1/250 公園等 9/500又は1/600)

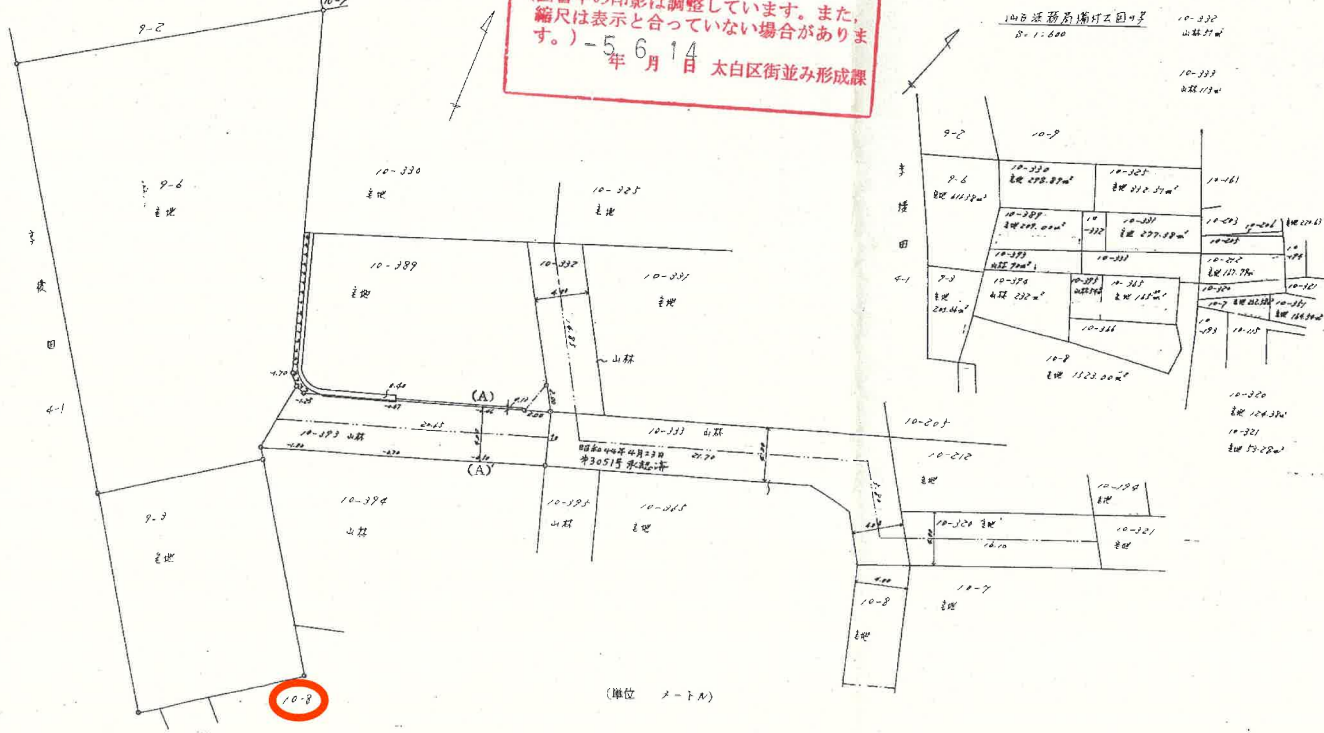


(単位:メートル)

申請者住所氏名	仙台市 山本 大 定
申請にかかる道路の位置	仙台市 山本 大 定
地 番	10-320
権 利	所有権

整理番号	第 号
道路等の位置	指定変更 台帳
告示番号	仙台市 告示 第 号
告示年月日	昭和 年 月 日
指定番号	第 4795 号
指定年月日	昭和 54. 5. 14 日

凡 例

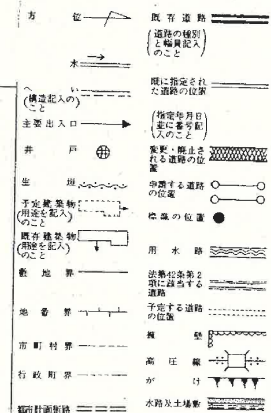

- 注 意**
- ① 申請の道路の幅員及び長さの単位は「メートル」(小数点以下2位まで)とすること。
 - ② 図面中に地番、地目、権利別及び氏名をそれぞれ記入のこと。
 - ③ 付近見取図は仙台市街並み形成課(1/2500)により地籍図と方位を一致させること。
 - ④ 図面は地籍図、付近見取図、断面図を記載すること。
 - ⑤ 付近見取図、道路構造図及び土地に高低差がある場合は、その断面図を記載すること。
 - ⑥ 隣地境界又は測量の基点から申請道路までの距離を記入すること。
 - ⑦ 申請計画敷地面積を明記のこと。
 - ⑧ この図面は黒インキ又は墨汁等で記入し、副の書類には各々コピーを添付し原図は別に提出すること。
 - ⑨ 筆跡は記入しないこと。

図書作成者	住所 氏名
-------	-------

13

道路の位置の指定申請書 (建設省令)

仙台市建築基準法施行細則第 条第 項の規定による道路の位置の申請をす。この申請書及び添付図面に記載の事項は事実と相違ありません。
昭和 44 年 3 月 日

仙台市長 島 野 武 殿

住所
申請書 氏 氏

申請の理由 住宅建築のため





道の市員	10-320	10-332	10-333
道の延長	14.10	5.50	21.50
関係土地	土地所有者	土地使用者	建築物又は工作物の所有者又は住戸氏名印
4			
5			
6			
7			
8			

※ 番 号	第 3051 号	受付 期
年 月 日	昭和 44. 4. 23	仙台市役所
告示 番 号	44. 3. 29	
告示 年 月 日	昭和 44. 3. 29	

条件

2

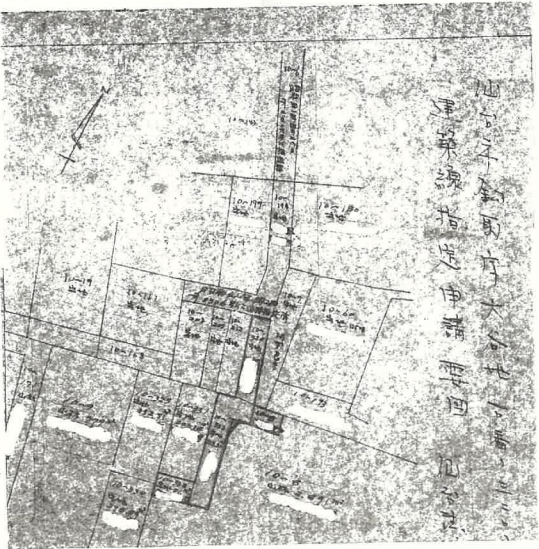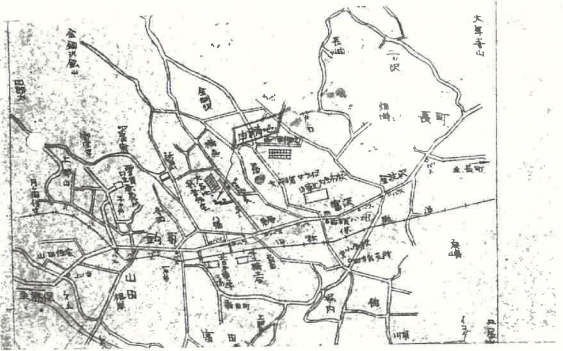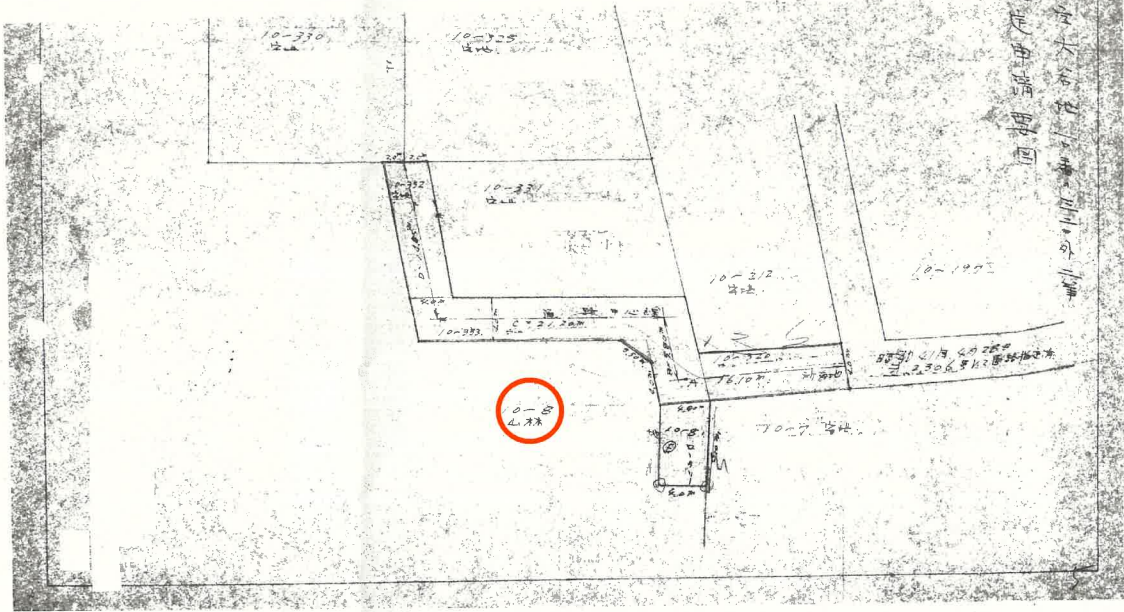

参考資料

この資料は、道路位置指定等の申請時の図書を複写したものです。図書の内容と現地は必ずしも一致していない場合がありますのでご注意ください。

(図書中の印影は調整しています。また、縮尺は表示と合っていない場合があります。)


年 月 日 太白区街並み形成課

位置指定道路第 3051 号

電柱位置図

S=1:200

所在：仙台市太白区大谷地 地内

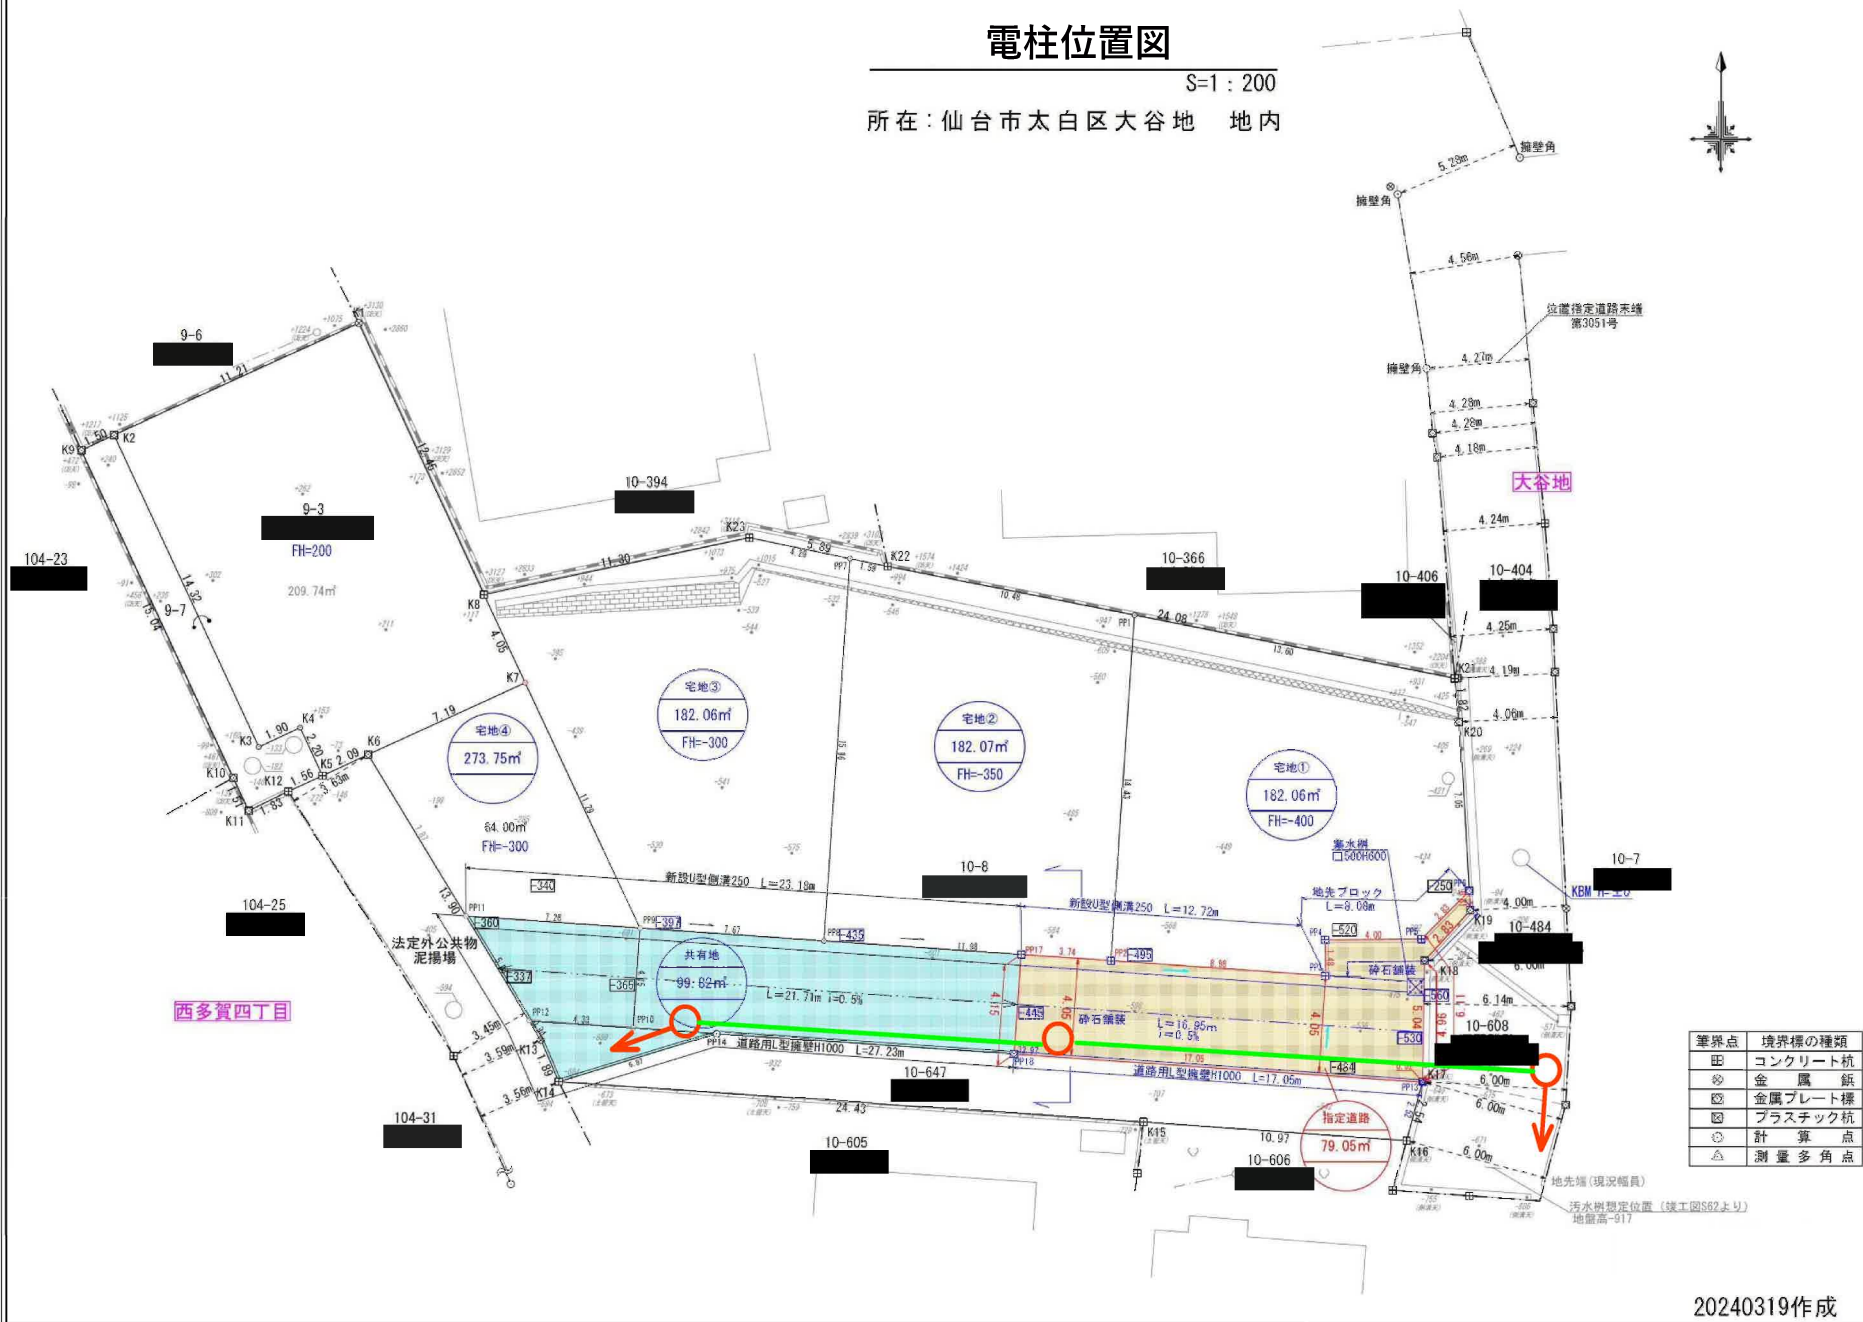


20240319作成

囲障負担指定範囲

転回広場内包図 S=1:200

所在：仙台市太白区大谷地 地内

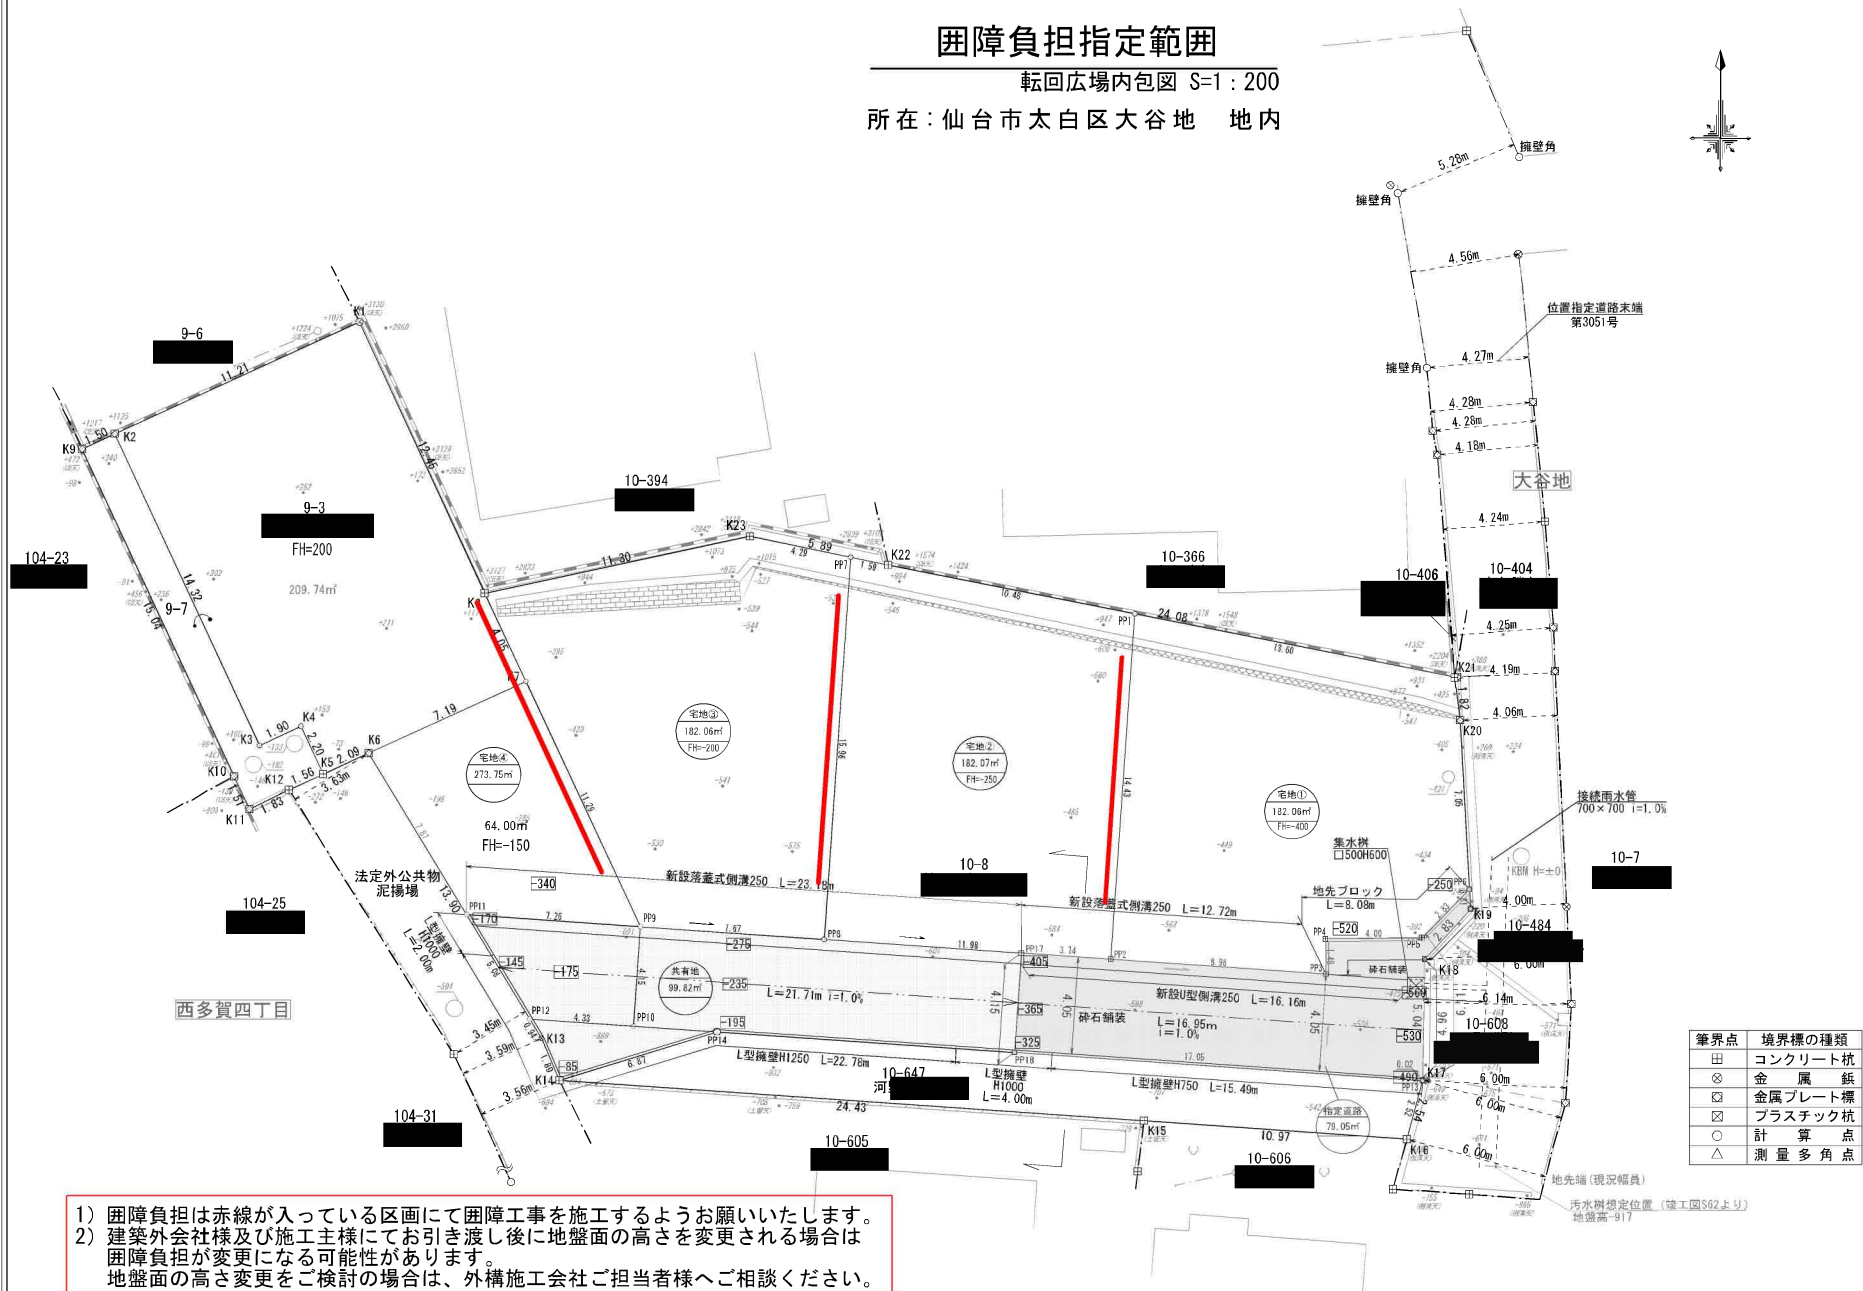

20240319作成

